

# Muster




## Bestandsplan der Grundstücksentwässerungsanlage

vom 26.08.2025  
(Datum)

Mustermann  
(Antragsteller)

**Grundstück:** Gemeinde: Ostrhauderfehn  
Straße u. Haus-Nr.: Hauptstr. 5  
Gemarkung: Holtermoor  
Flur: 5 Flurstück: 10/5

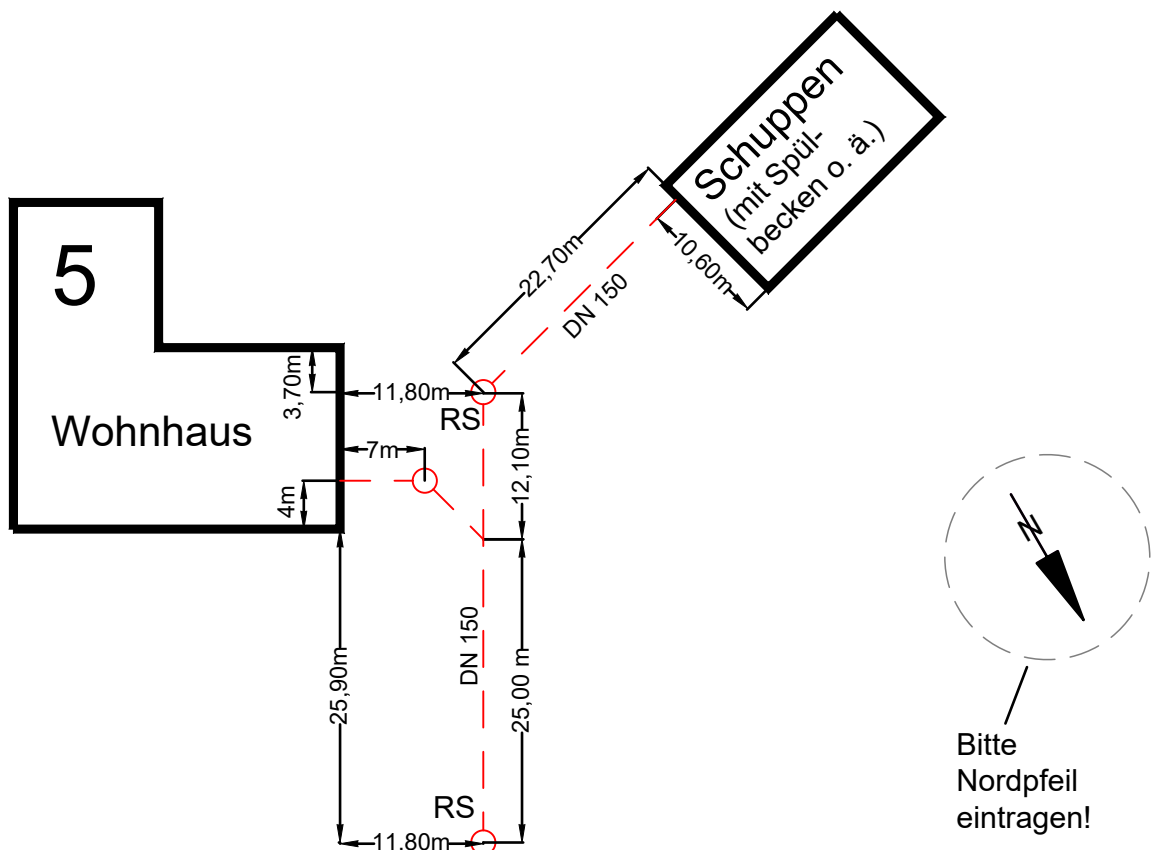

Straßenname: Hauptstraße

- |      |                      |          |                 |
|------|----------------------|----------|-----------------|
| RS ○ | Reinigungsöffnung    | DN 150   | Rohrdurchmesser |
| ---  | Hausanschlussleitung | ←10,80m→ | Bemaßung        |